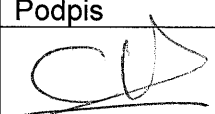


**EGZ nr 1**

**PROJEKT CZASOWEJ  
ORGANIZACJI RUCHU  
BUDOWA KANALIZACJI SANITARNEJ**

**Adres:                   przecisk pod ul. Warszawską**

**Inwestor:           Urząd Miasta i Gminy  
Nowe Miasto nad Pilicą  
Ul. Pl. O.H. Koźmińskiego 1/2  
26-420 Nowe Miasto nad Pilicą**

	Imię i nazwisko	Data	Podpis
Opacował:	<b>mgr inż. PIOTR CZARNECKI</b>	03.2016	

### **PROJEKT ZAWIERA**

1. Opis techniczny.
2. Uwagi wykonawcze.
3. Plan orientacyjny 1:10000.
4. Plan sytuacyjny w skali 1:500.

## **1. Opis techniczny**

### **1.1. Podstawa opracowania projektu:**

- Inwentaryzacja istniejącej organizacji ruchu,
- Prawo o Ruchu Drogowym,
- Rozporządzenie Ministra Infrastruktury z dnia 23 września 2003 r. w sprawie szczegółowych warunków zarządzania ruchem na drogach oraz wykonywania nadzoru nad tym zarządzaniem,
- Rozporządzenie Ministrów Infrastruktury oraz Spraw Wewnętrznych i Administracji z dnia 31 lipca 2002 r. w sprawie znaków i sygnałów drogowych,
- Rozporządzenie Ministra Infrastruktury z dnia 3 lipca 2003 r. w sprawie szczegółowych warunków technicznych dla znaków i sygnałów drogowych oraz urządzeń bezpieczeństwa ruchu drogowego i warunków ich umieszczania na drogach,

### **1.2. Lokalizacja robót.**

Grunty gminne poza pasem drogi wojewódzkiej nr 728 ul. Warszawska.

### **1.3. Charakterystyka drogi i ruchu na drodze .**

Roboty drogowe będą prowadzone poza pasem drogi wojewódzkiej – przejście pod jezdnią metodą przecisku.

### **1.4. Cel i zakres opracowania projektu.**

Celem opracowania jest zapewnienie bezpiecznych warunków prowadzenia robót budowlanych przy budowie kanalizacji sanitarnej przecisk pod ul. Warszawską.. Roboty wykonywane z poza pasa drogowego .

### **1.5. Opis występujących zagrożeń / utrudnień.**

Roboty przy budowie kanalizacji sanitarnej wykonywane będą metodą bezrozkopową (przecisk pod ulicą) . W gruntach gminnych poza pasem drogi wojewódzkiej zostaną wykonane komory. Zabezpieczenie komór wygrodenie zaporami U-20b lub taśmą zabezpieczającą.

## **2. Uwagi wykonawcze.**

Oznakowanie pionowe i urządzenia bezpieczeństwa ruchu drogowego należy umieszczać zgodnie ze Szczegółowymi warunkami technicznymi dla znaków i sygnałów drogowych oraz urządzeń bezpieczeństwa ruchu drogowego i warunkami ich umieszczania na drogach (załącznik do Dziennika Ustaw nr 220, poz. 2181 z dnia 23 grudnia 2003 r.) w miejscach wskazanych na planach sytuacyjnych.

Oznakowanie zamknięcia drogi należy rozpocząć od ustawienia oznakowania o zamknięciu drogi dla ruchu.

Pojazdy wykorzystywane przy robotach powinny być wyposażone w ostrzegawczy sygnał świetlny błyskowy barwy żółtej, widoczny ze wszystkich stron z odległości, co najmniej 500m, przy dobrej przejrzystości powietrza. Pojazdy powinny być oznakowane pasami na przemian barwy białej i czerwonej o wymiarach 250x250mm, na całej szerokości pojazdu, albo tablicą ostrzegawczą lub tablicą zamykającą. Wystające poza obrys pojazdu części urządzeń lub ładunku powinny być oznakowane taśmą ostrzegawczą U-22.

Osoby wykonujące czynności związane z robotami w pasie drogowym powinny być ubrane w odzież ostrzegawczą o barwie pomarańczowej lub żółtej i wyposażone w elementy odblaskowe. Oznakowanie i zabezpieczenie robót należy niezwłocznie usunąć po zakończeniu robót i oddaniu zajętej części pasa drogowego do ruchu.

W trakcie prowadzenia robót należy kontrolować stan techniczny i kompletność oznakowania. Braki i usterki winny być niezwłocznie usuwane.

Projekt należy zweryfikować w przypadku zmiany warunków wyjściowych (zmiana funkcji drogi, natężenia ruchu, technologii wykonania robót, itp.).

**Wykonawca jest zobowiązany do:**

- **powiadomienia mieszkańców o utrudnieniach.**
- **Orientacyjny termin wprowadzenia czasowej organizacji ruchu – IV kwartał 2016r.**

  
**Piotr Czarniecki**

**KARTA UZGODNIENÍ**  
**BUDOWA KANALIZACJI SANITARNEJ**  
**PRZECISK POD UL. WARSZAWSKĄ**

Gmina Nowe Miasto nad Pilicą  
Pl. O.H. Koźmińskiego 1/2  
26-420 Nowe Miasto nad Pilicą  
REGON 670223362  
NIP 797-188-16-33

*Uzgodniono bez uwag i zastrzeżeń.*

**BURMISTRZ**  
*M. Dziuba*  
mgr Mariusz Dziuba


**STAROSTWO POWIATOWE w GRÓJCU**  
**WYDZIAŁ KOMUNIKACJI I TRANSPORTU**  
ul. J. Piłsudskiego 59, tel. 48 665 11 00, fax. 48 665 11 47


**ZATWIERDZENIE / OPINIA**  
KUT-3713-25C-16 Termin wprowadzenia do dnia 31. XII 2016


Czy niniejszy projekt zatwierdzam, nie zatwierdzam, w całości, ~~w części~~ *W zakresie*  
a) bez zmian, ~~z zmianami lub uwagami wniesionymi na projekcie.~~ *Skrytykowane*  
Termin wprowadzenia niniejszej i przywrócenia poprzedniej *ul. Świerkowej*  
organizacji ruchu należy zgłosić do tutejszego Wydziału. *18 Stycznia*


Grójec, dnia 25. KWI. 2016

**STAROSTA GRÓJECKI**  
*M. Ścisłowski*  
Marek Ścisłowski

OBIEKT	SIĘĆ KANALIZACJI SANITARNEJ		
ADRES	NOWE MIASTO NAD PILICĄ przejście pod ul. Warszawską		
TREŚĆ	PLAN ORIENTACYJNY		
AUTOR	Mgr inż. Piotr Czarnecki		Skala
PROJEKTU			1:10000

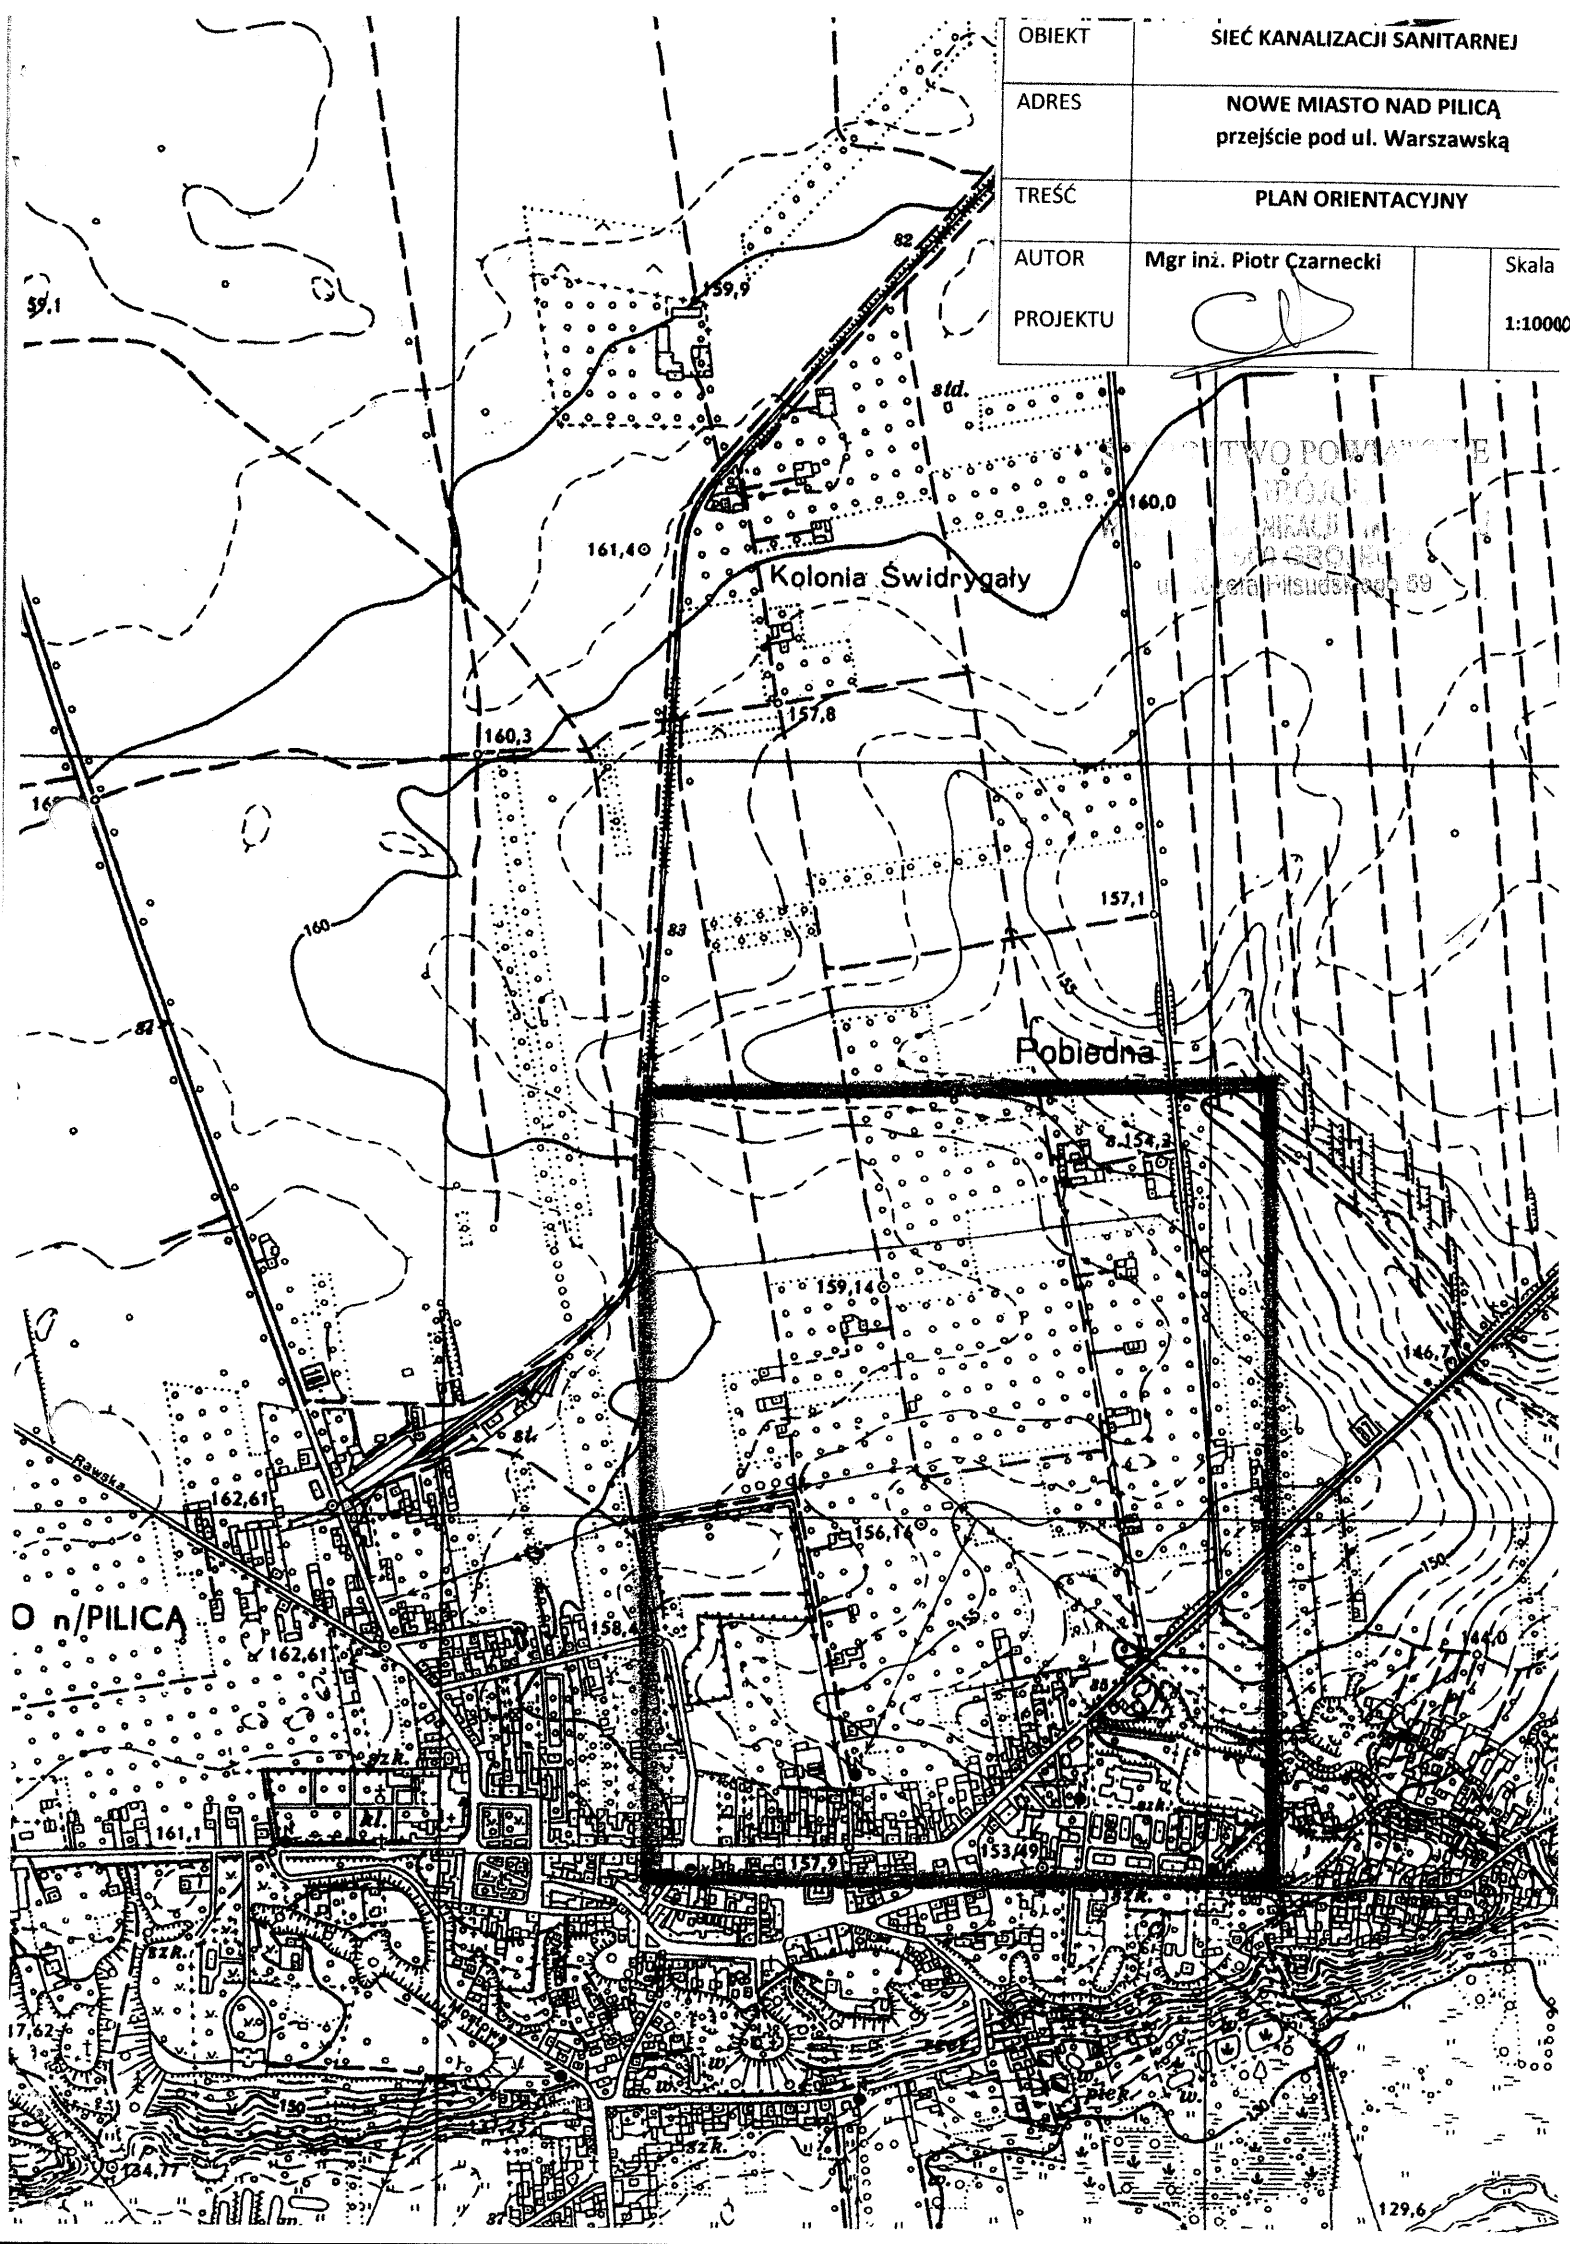

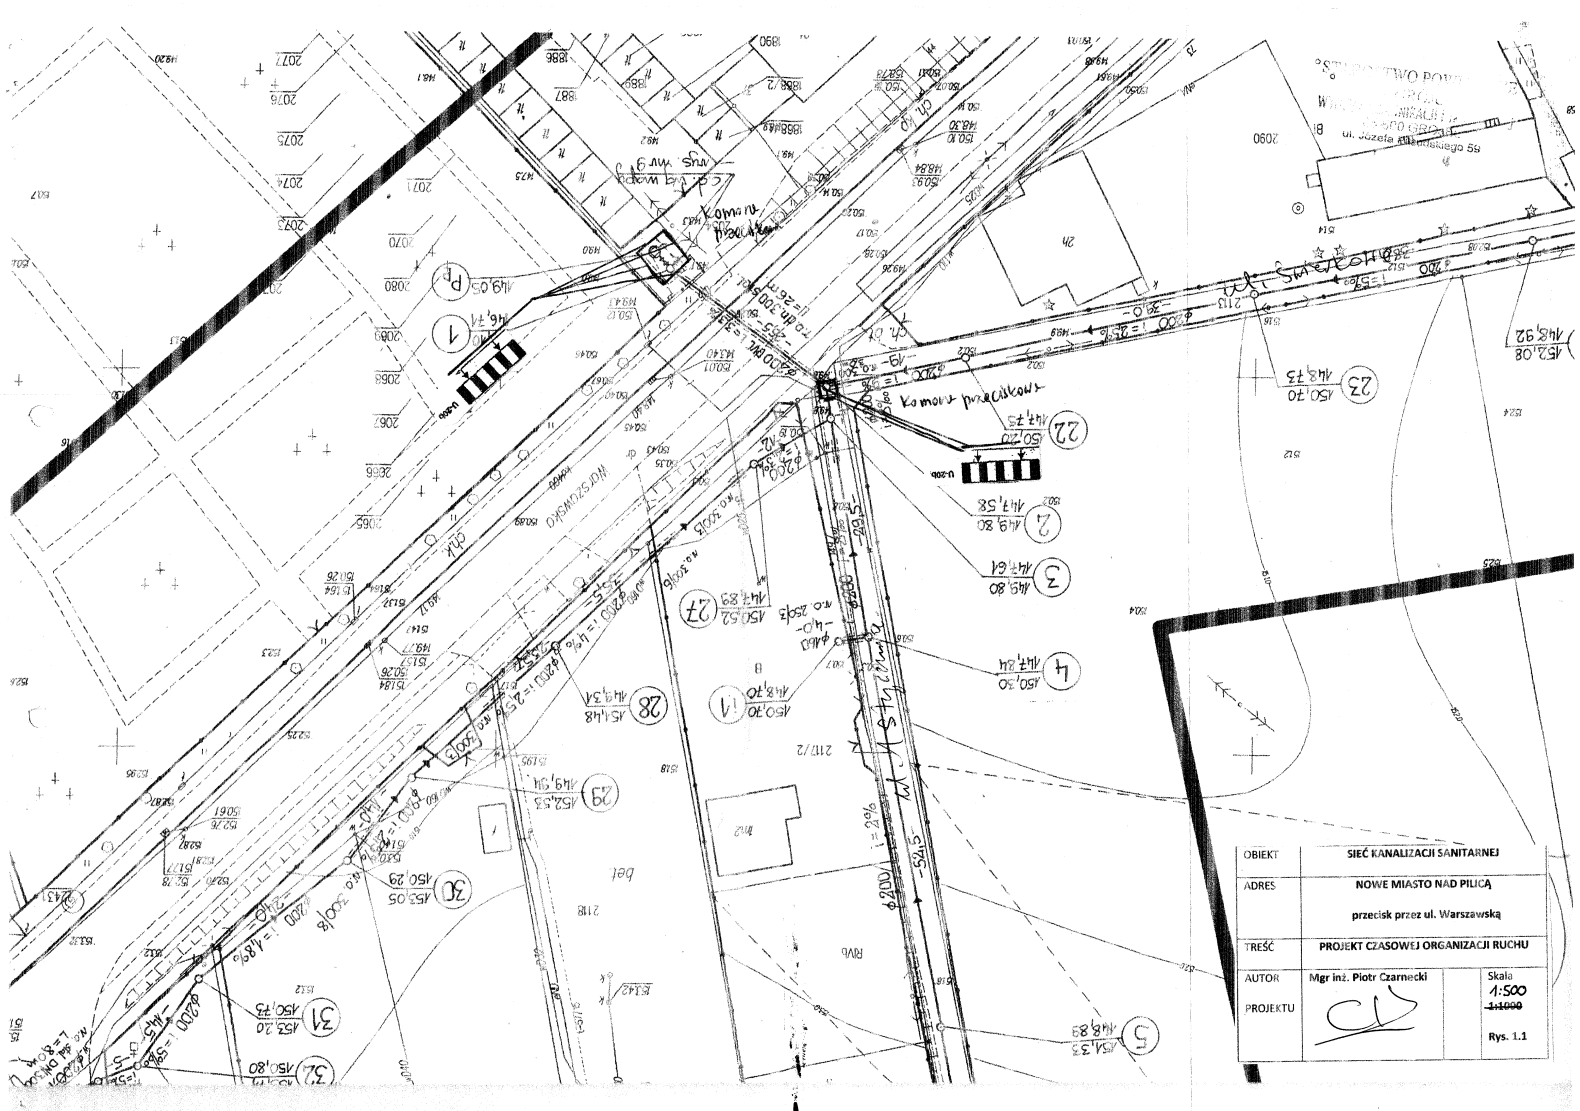

OBIEKT	SIĘĆ KANALIZACJI SANITARNEJ		
	przecisk przez ul. Warszawską		
TREŚĆ	PROJEKT CZASOWEJ ORGANIZACJI RUCHU		
AUTOR	Mgr inż. Piotr Czarnecki		Skala 1:500
			Rys. 1.1